



Rakennuksen paloluokka P3
 Rakennus varustetaan
 - merkki- ja turvalaistuksella
 - alkusammutuskalustolla

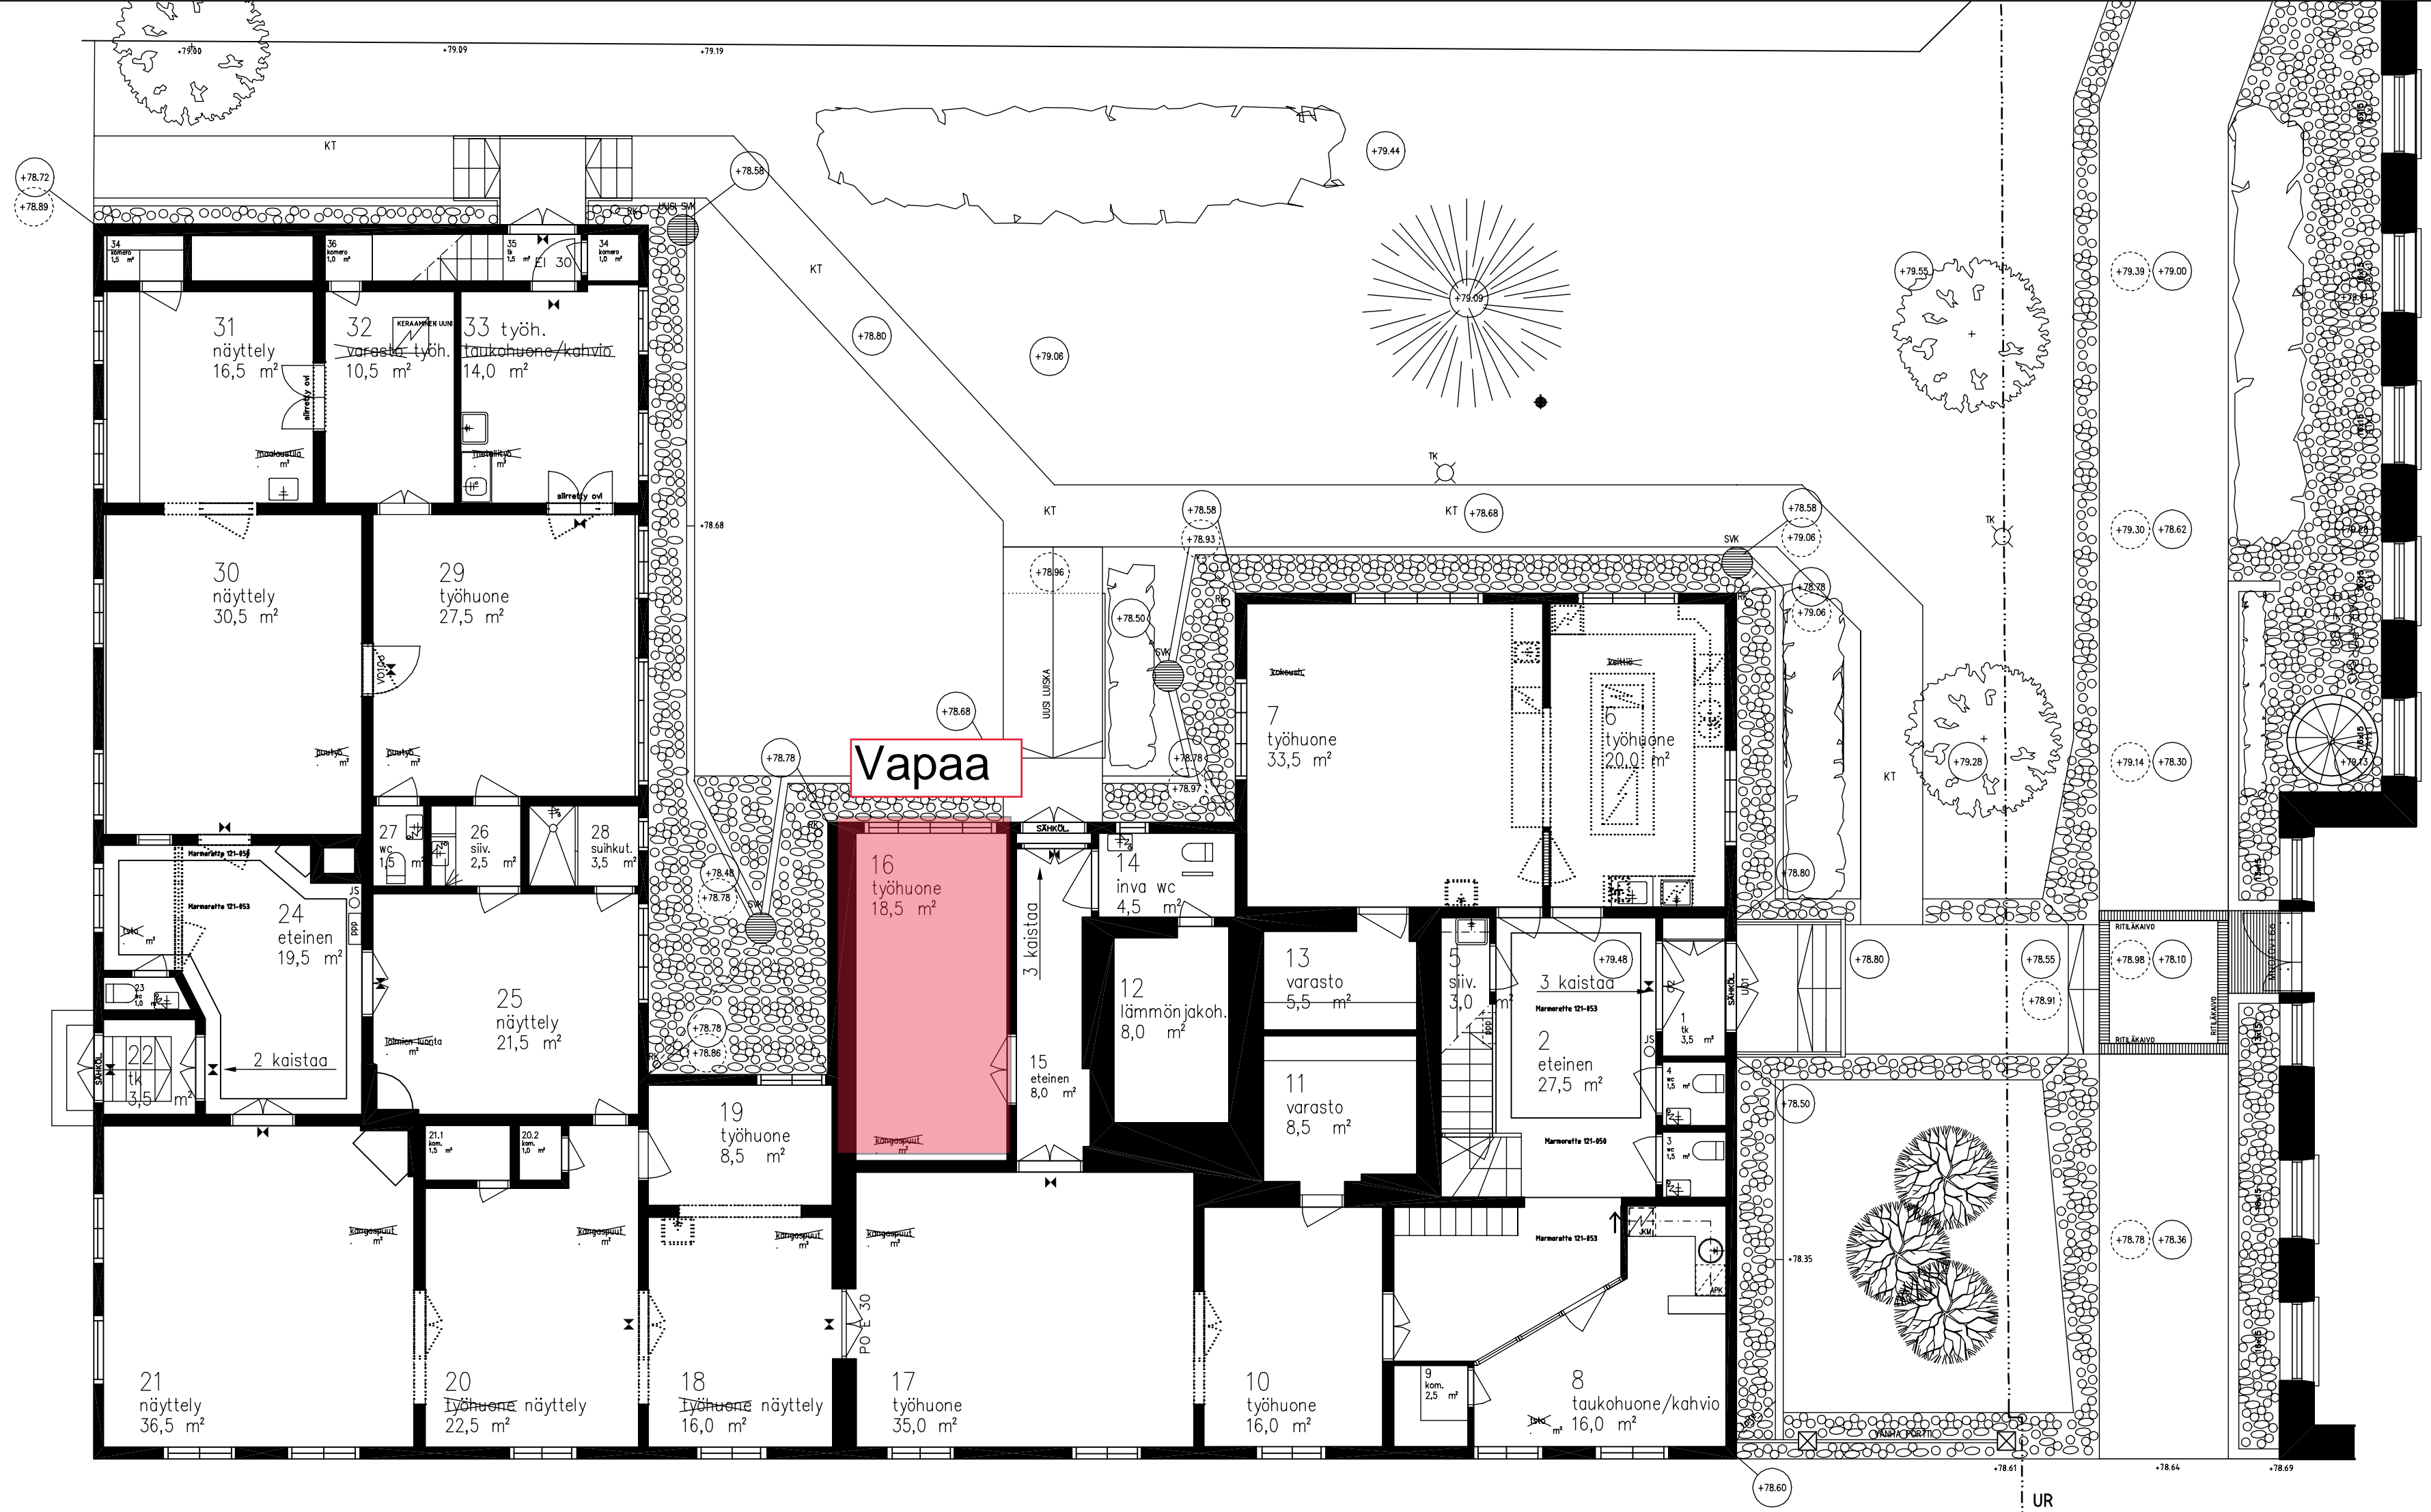

30.11.2006 loppupiirustus		eo	
K.OSA 2	KORTTELI/TILA 12	TONTTI/RNo 11	RAKENNUSLUVAN TUNNUS
RAKENNUSOIMENPIDE saneeraus		PIIRUSTUSLAJI pääpiirustus	JUOKS.No 2
RAKENNUSKOHTEN NIMI JA OSOITE PUISTOKATU 7		PIIRUSTUKSEN SISÄLTÖ pohjapiirustus 1. krs	MITTAKAAVAT 1:100
Puistokatu 7			
SUUN.ALALA	TYÖ No	PIIR.No	MUUTOS
 arkkitehtuuritoimisto riitta ja kari ojala oy <small>Kivimäenkatu 26, 03950 Iisalmensuu puh. 05 4566 800, fax. 05 4566 215 email. arkkit.tsto @ ojala.net.fi</small>	ARK		
PÄIVÄYS 20.06.2005	YHT.HENK. ro		