



Rakennuksen paloluokka P3  
 Rakennus varustetaan  
 - merkki- ja turvalaistuksella  
 - alkusammutuskalustolla

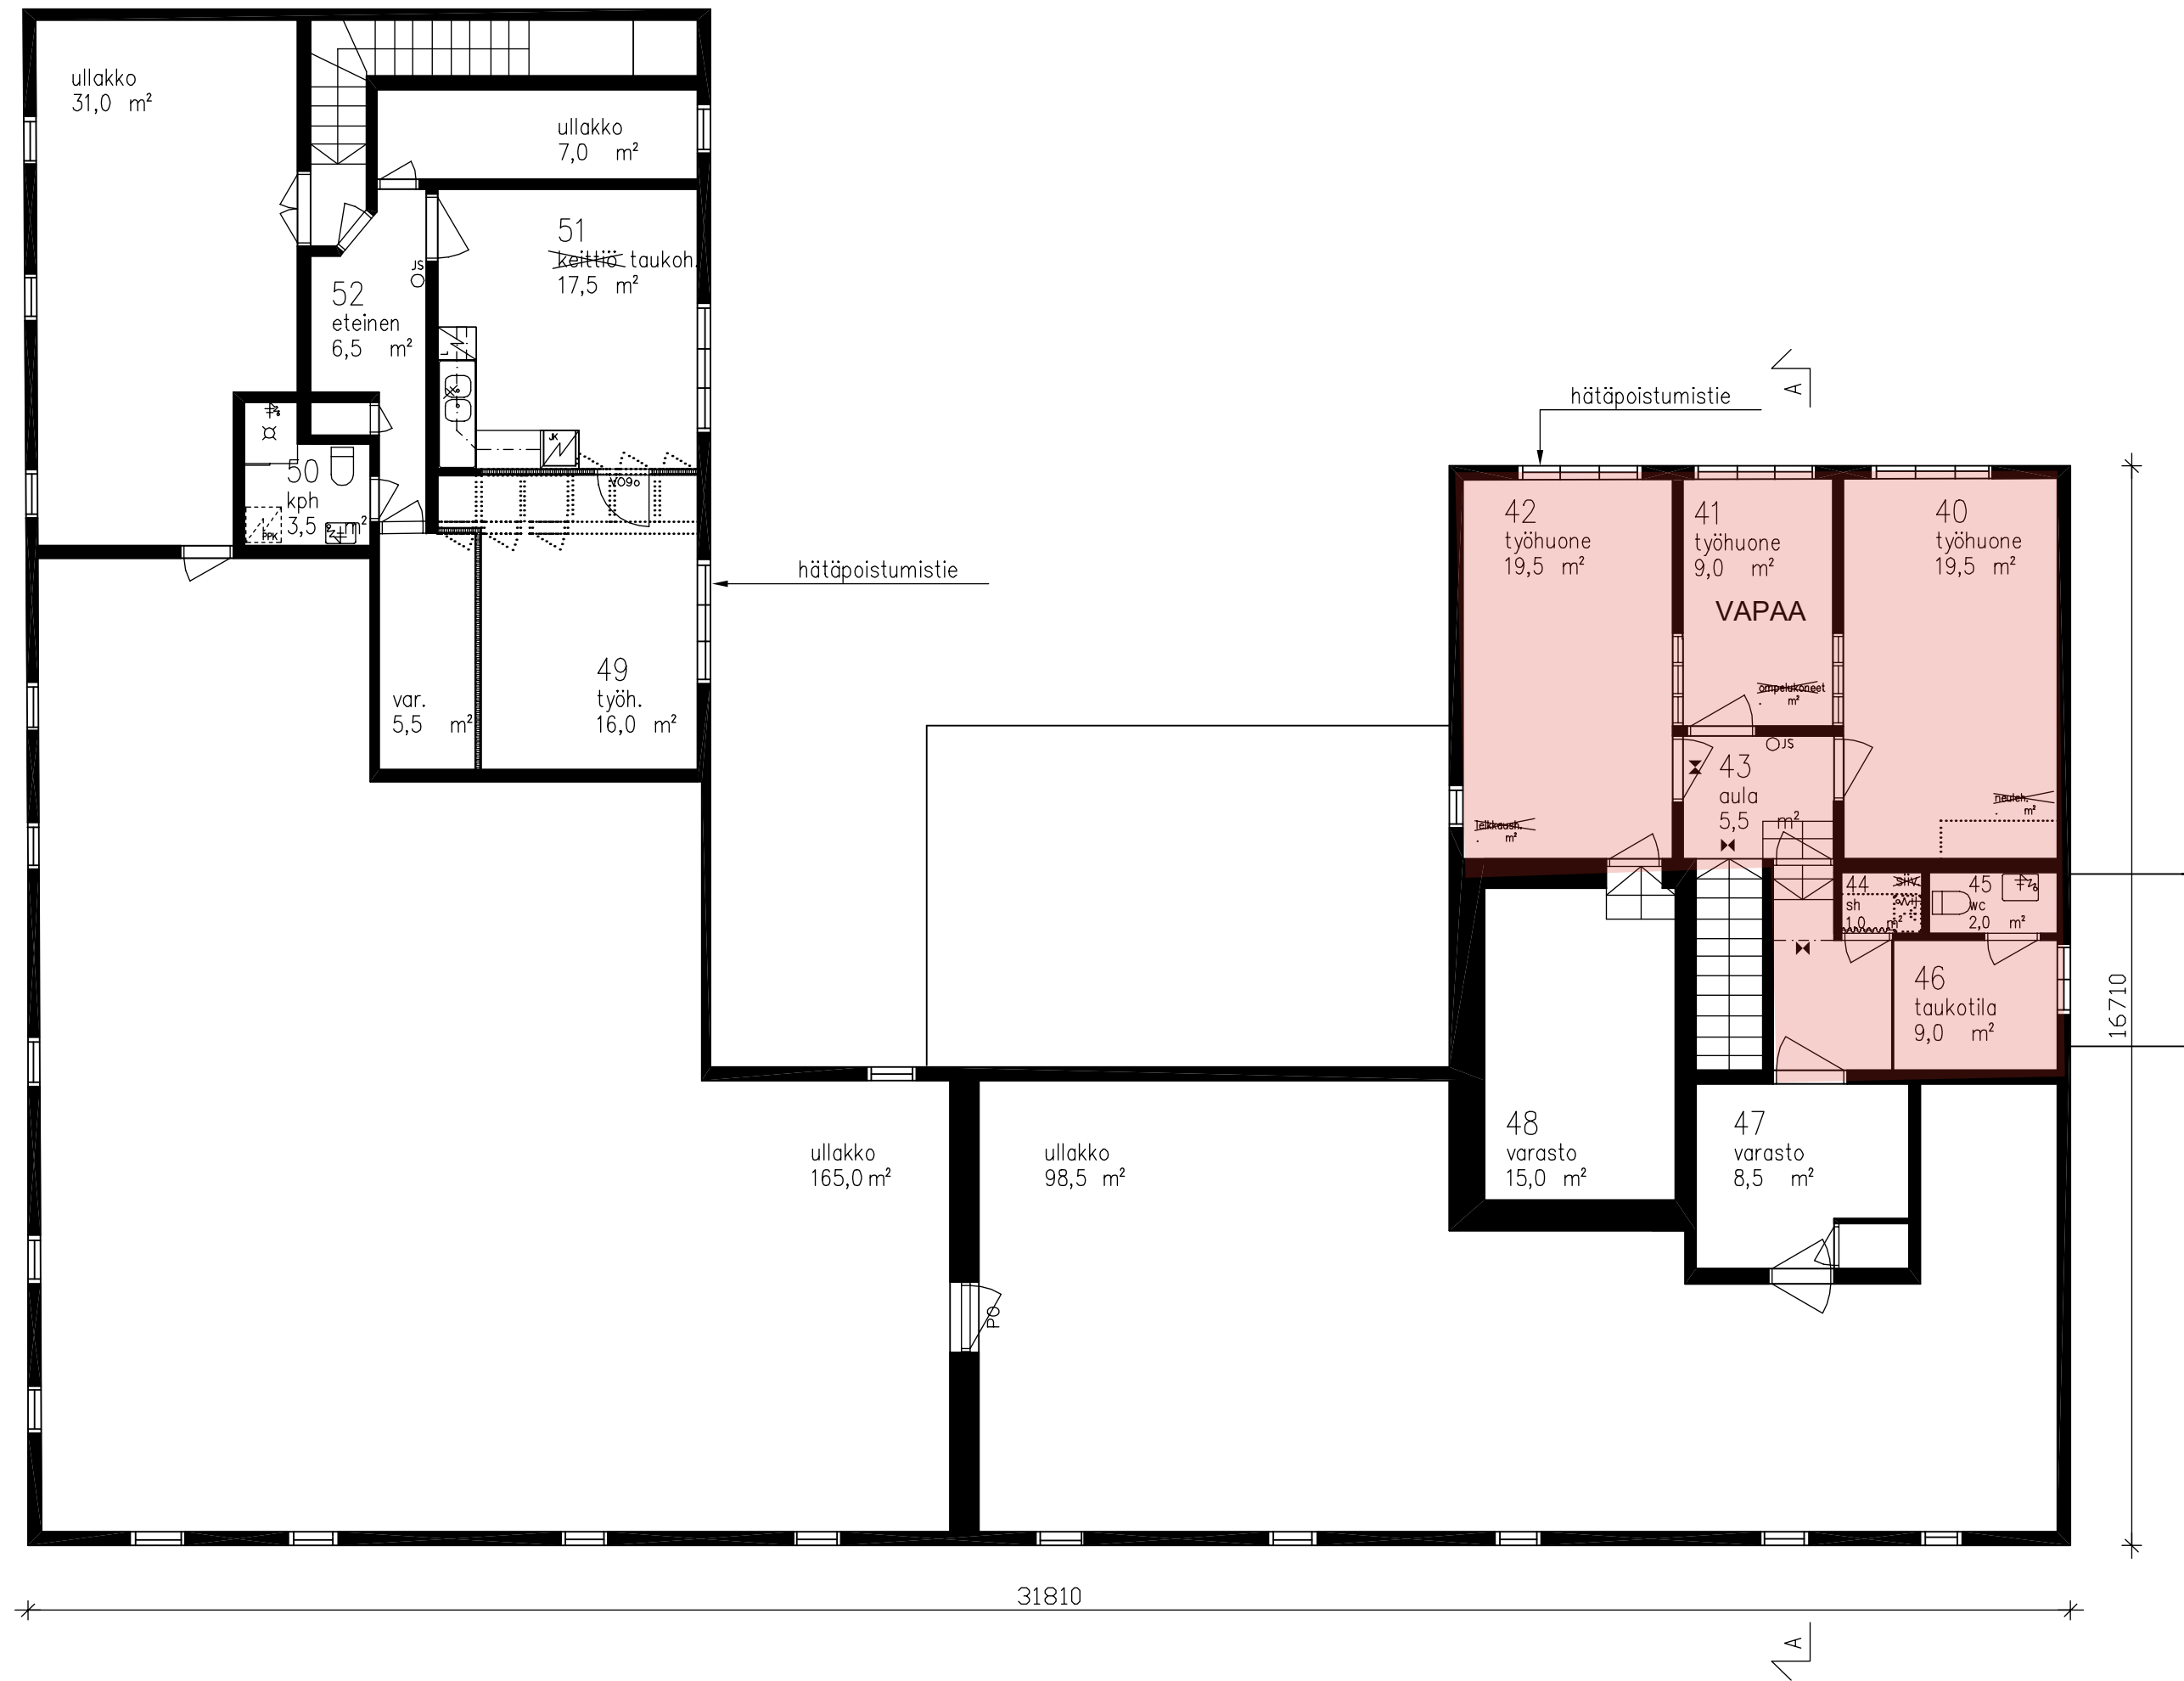

30.11.2006		loppupiirustus		eo
K.OSA 2	KORTTELI/TILA 12	TONTTI/RNo 11	RAKENNUSLUVAN TUNNUS	
RAKENNUSOIMENPIDE saneeraus			PIIRUSTUSLAJI pääpiirustus	JUOKS.No 3
RAKENNUSKOHTEN NIMI JA OSOITE PUISTOKATU 7			PIIRUSTUKSEN SISÄLTÖ pohjapiirustus 2. krs	MITTAKAAVAT 1:100
Puistokatu 7			.	.
SUUN.ALALA			TYÖ No	PIIR.No
 <b>arkkitehtuuritoimisto riitta ja kari ojala oy</b> <small>Kivimäenkatu 26, 03950 Iisalmensuu puh. 05 4566 800, fax. 05 4566 215 email. arkkit.tsto @ ojala.inet.fi</small>			<b>ARK</b>	YHT.HENK. ro
PÄIVÄYS 20.06.2005				